
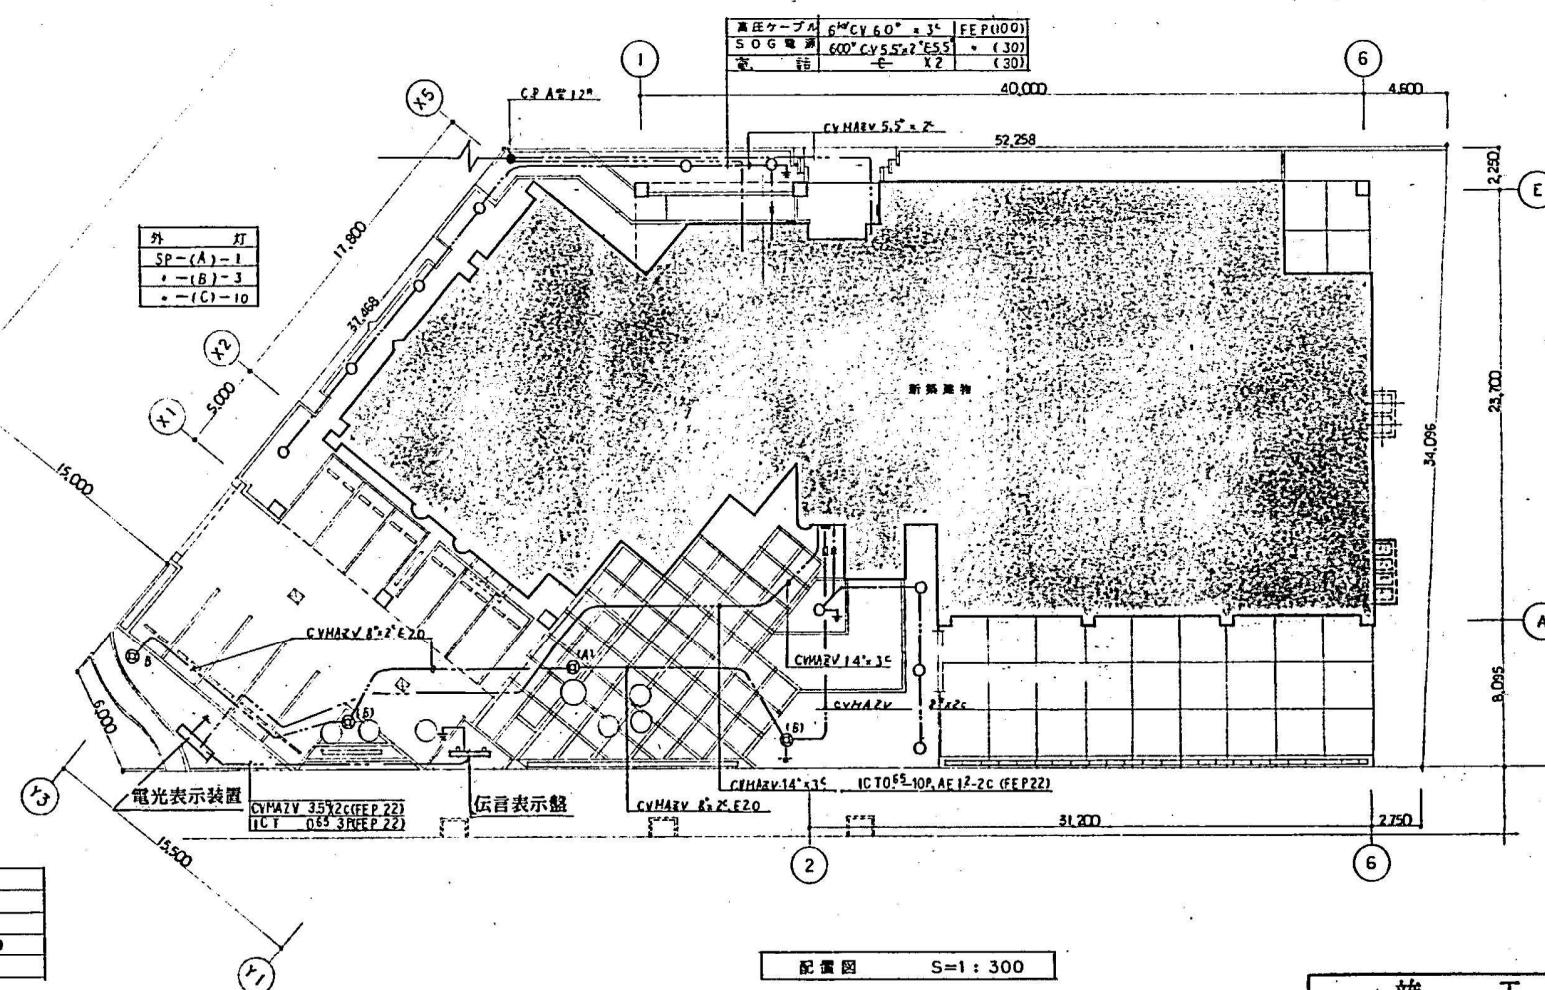
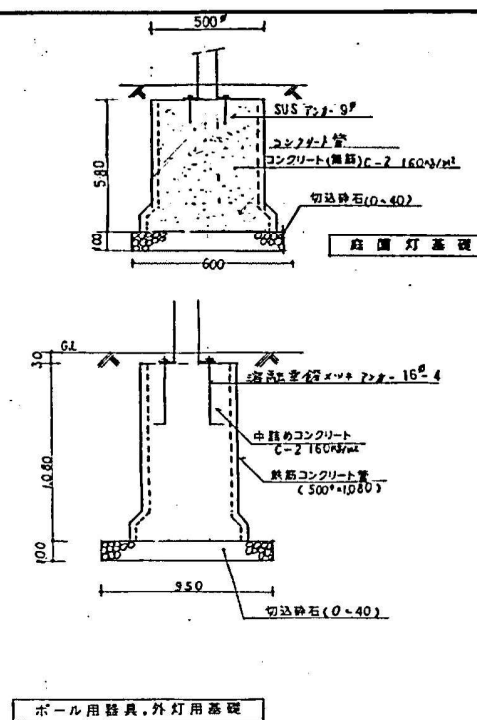
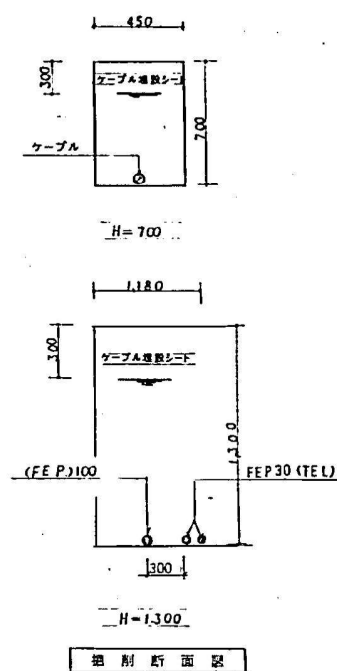


輕鋼金 $3^2 \times 75 \times 75 \times 1800 \sim 2$
 $2^3 \times 75 \times 75 \times 1800 \sim 2$
 $2^3 \times 75 \times 75 \times 1000 \sim 2$

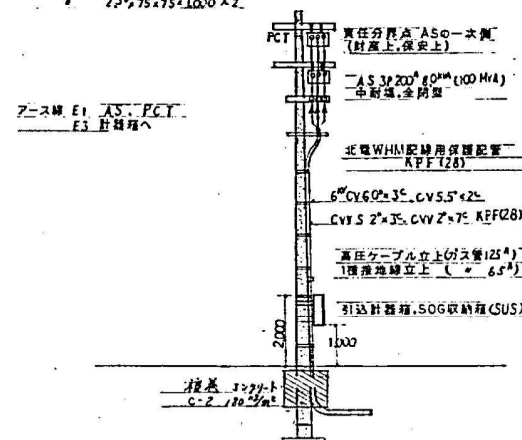


凡 例	
-----	CYMAZY 3.5" x 2". E5.5"
○	庭園灯
⊗	水銀灯
÷	探地(E3)—14φ×1200
—	ケーブル埋設線


圖面名稱	位置圖、配置圖、基礎圖
------	-------------

竣 工 図				
工 期	着 工 平成 5 年 6 月 2 日	平 成 5 年 6 月 2 日	図 1/3	図 1/3
札幌市建築部				

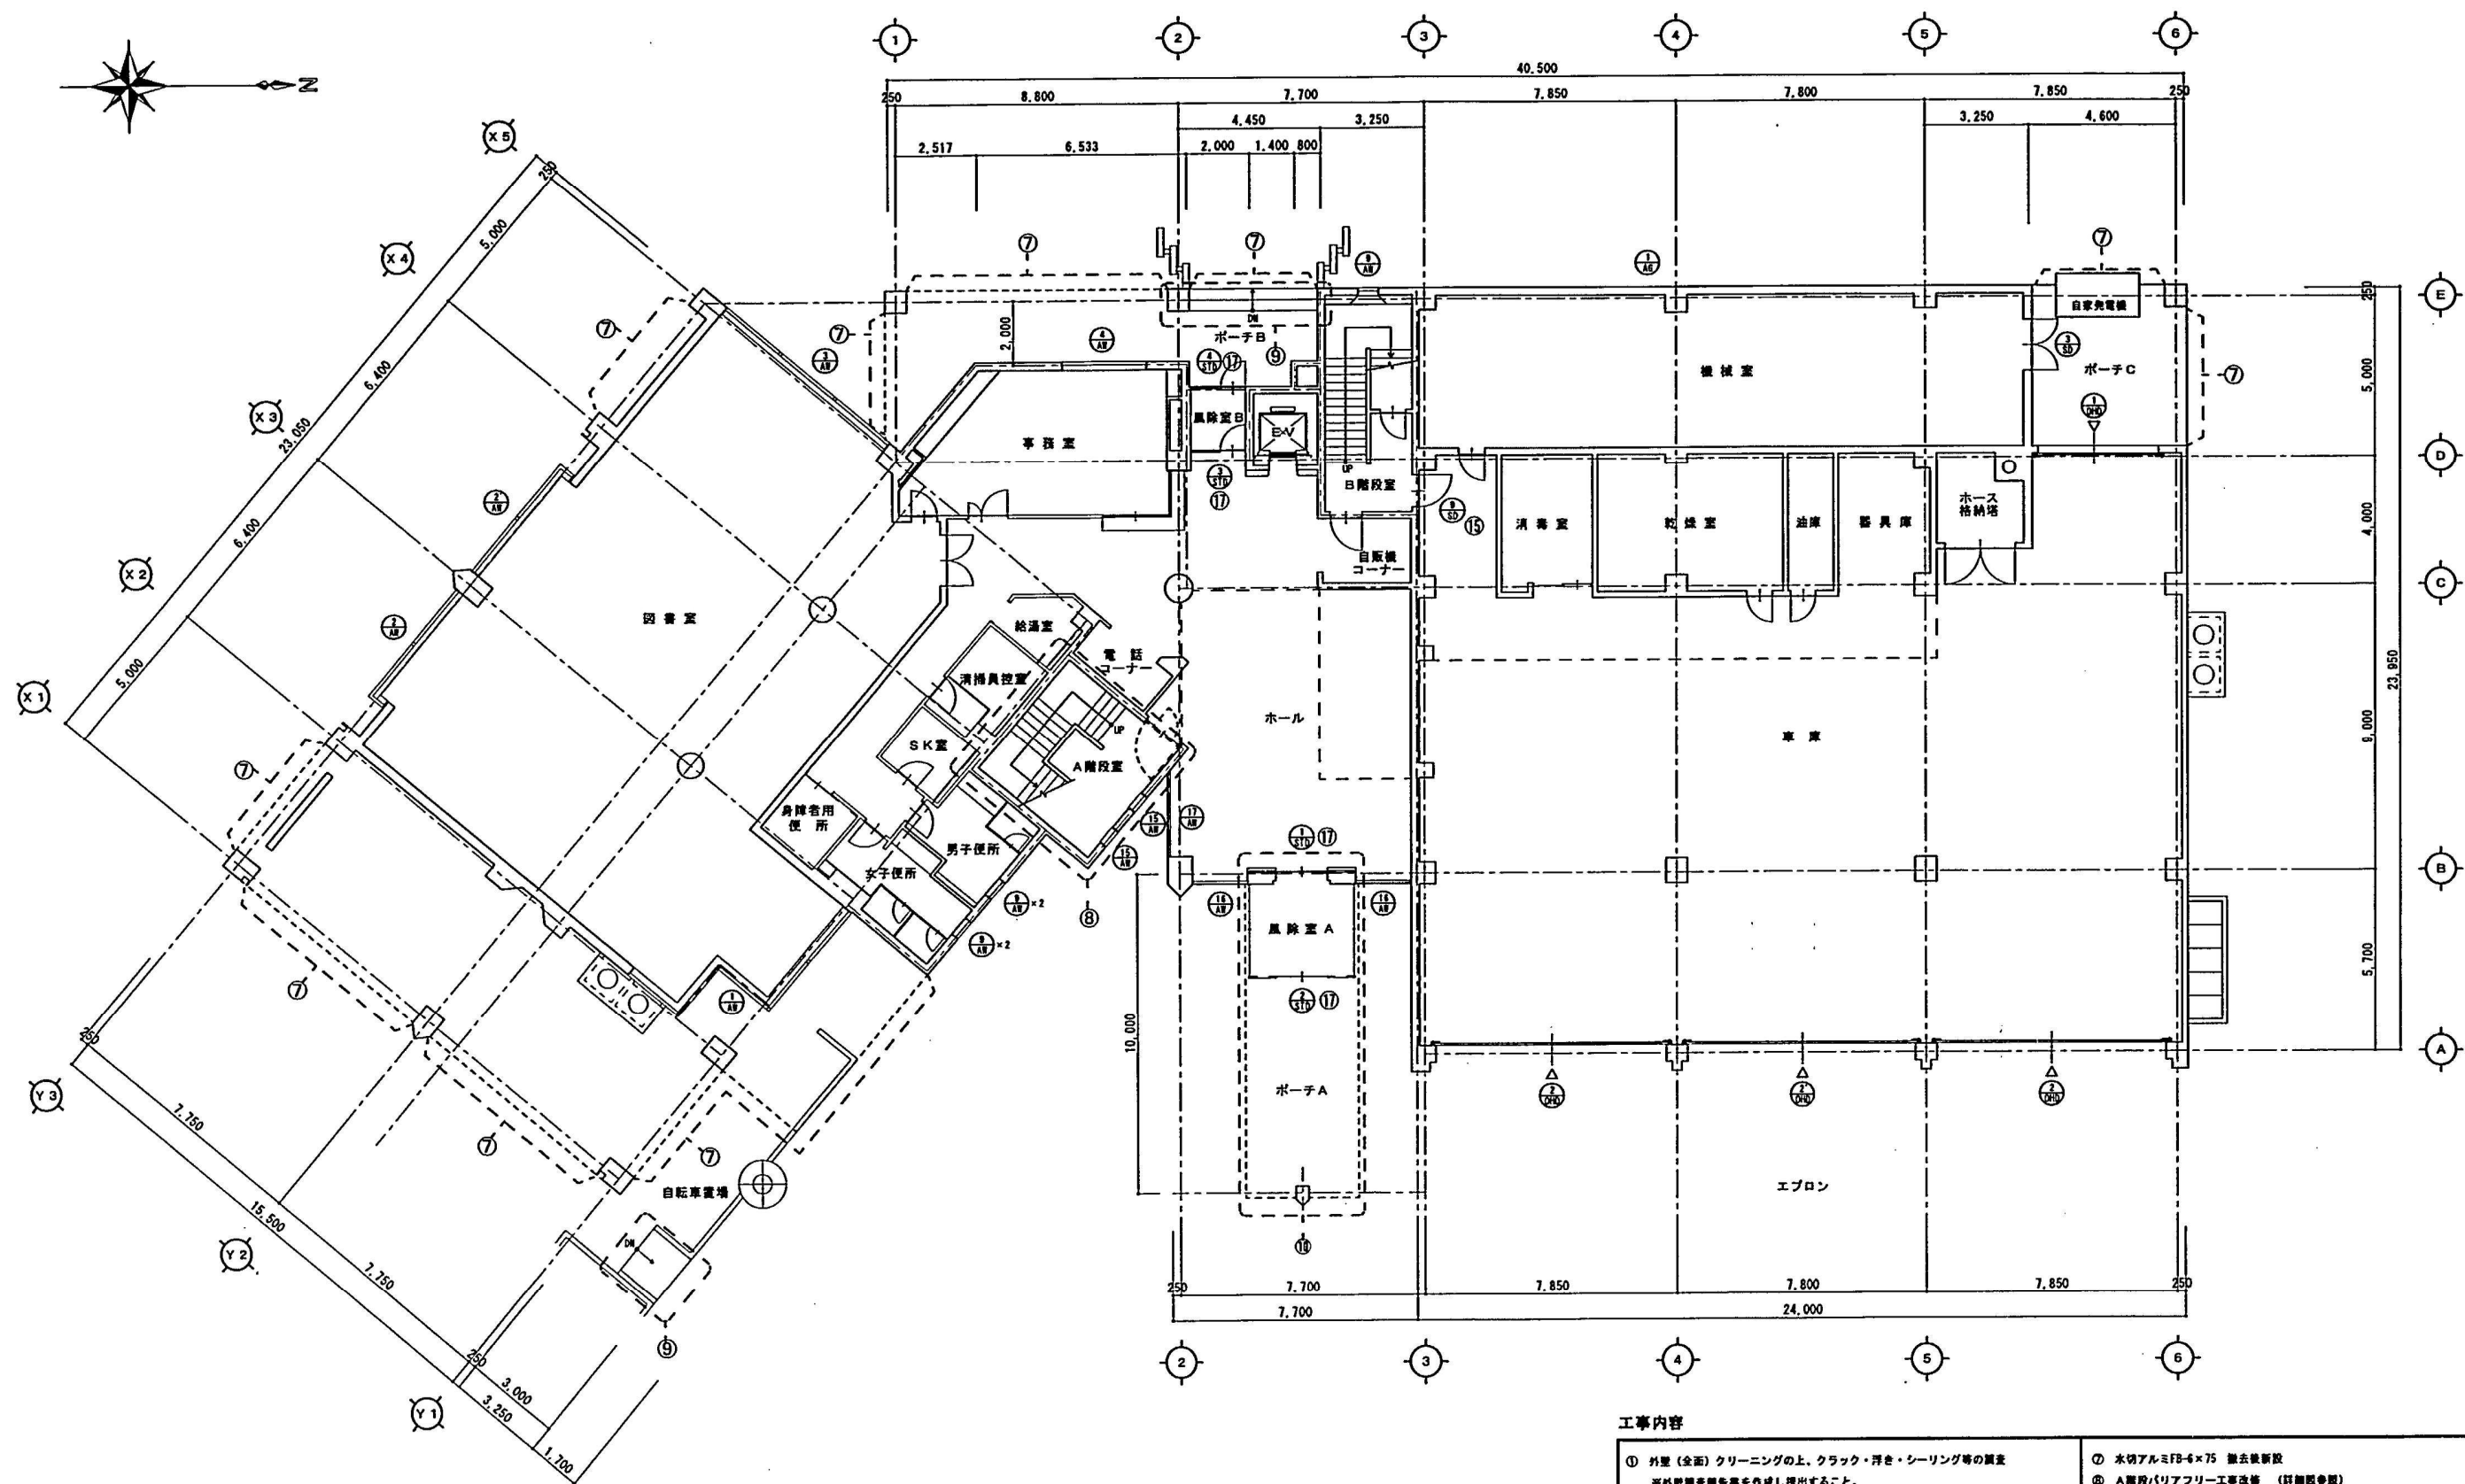

工事内容


- ① 外壁(全面)クリーニングの上、クラック・浮き・シーリング等の調査
※外壁調査報告書を作成し提出すること。
- ② 外壁クラック、浮き部分：既存タイル撤去新設改良圧着張りの張替
- ③ 外壁タイル破損部分：既存タイル撤去新設改良圧着張りの張替
- ④ 外壁タイルの目地シーリング(化粧目地・打継目地・隅隅廻りなど)の全面打替

- ⑦ 外壁バリアフリー工事改修 (外観図参照)
- ⑧ 軒天井改修 (詳細図参照)
- ⑨ LSD改修
- ⑩ 衝突防止シート貼り

株式会社岩見田・設計
IWAMIDA SEKKEI CO.

一級建築士事務所 北海道札幌市中央区南一条西五丁目1番1号
岩見田設計事務所 札幌市中央区南一条西五丁目1番1号 4F 405号

CHECK	DRAWN	DATE	OUTSIDE SUPPLIER	2014.03	TITLE	SCALE	FIG.	GROUP
確認	岩見田	2014.03		2014.03	はっさむ地区センター ・西消防署外部ほか改修工事	A1 1:100 A3 1:200	11	A
					1階平面図			

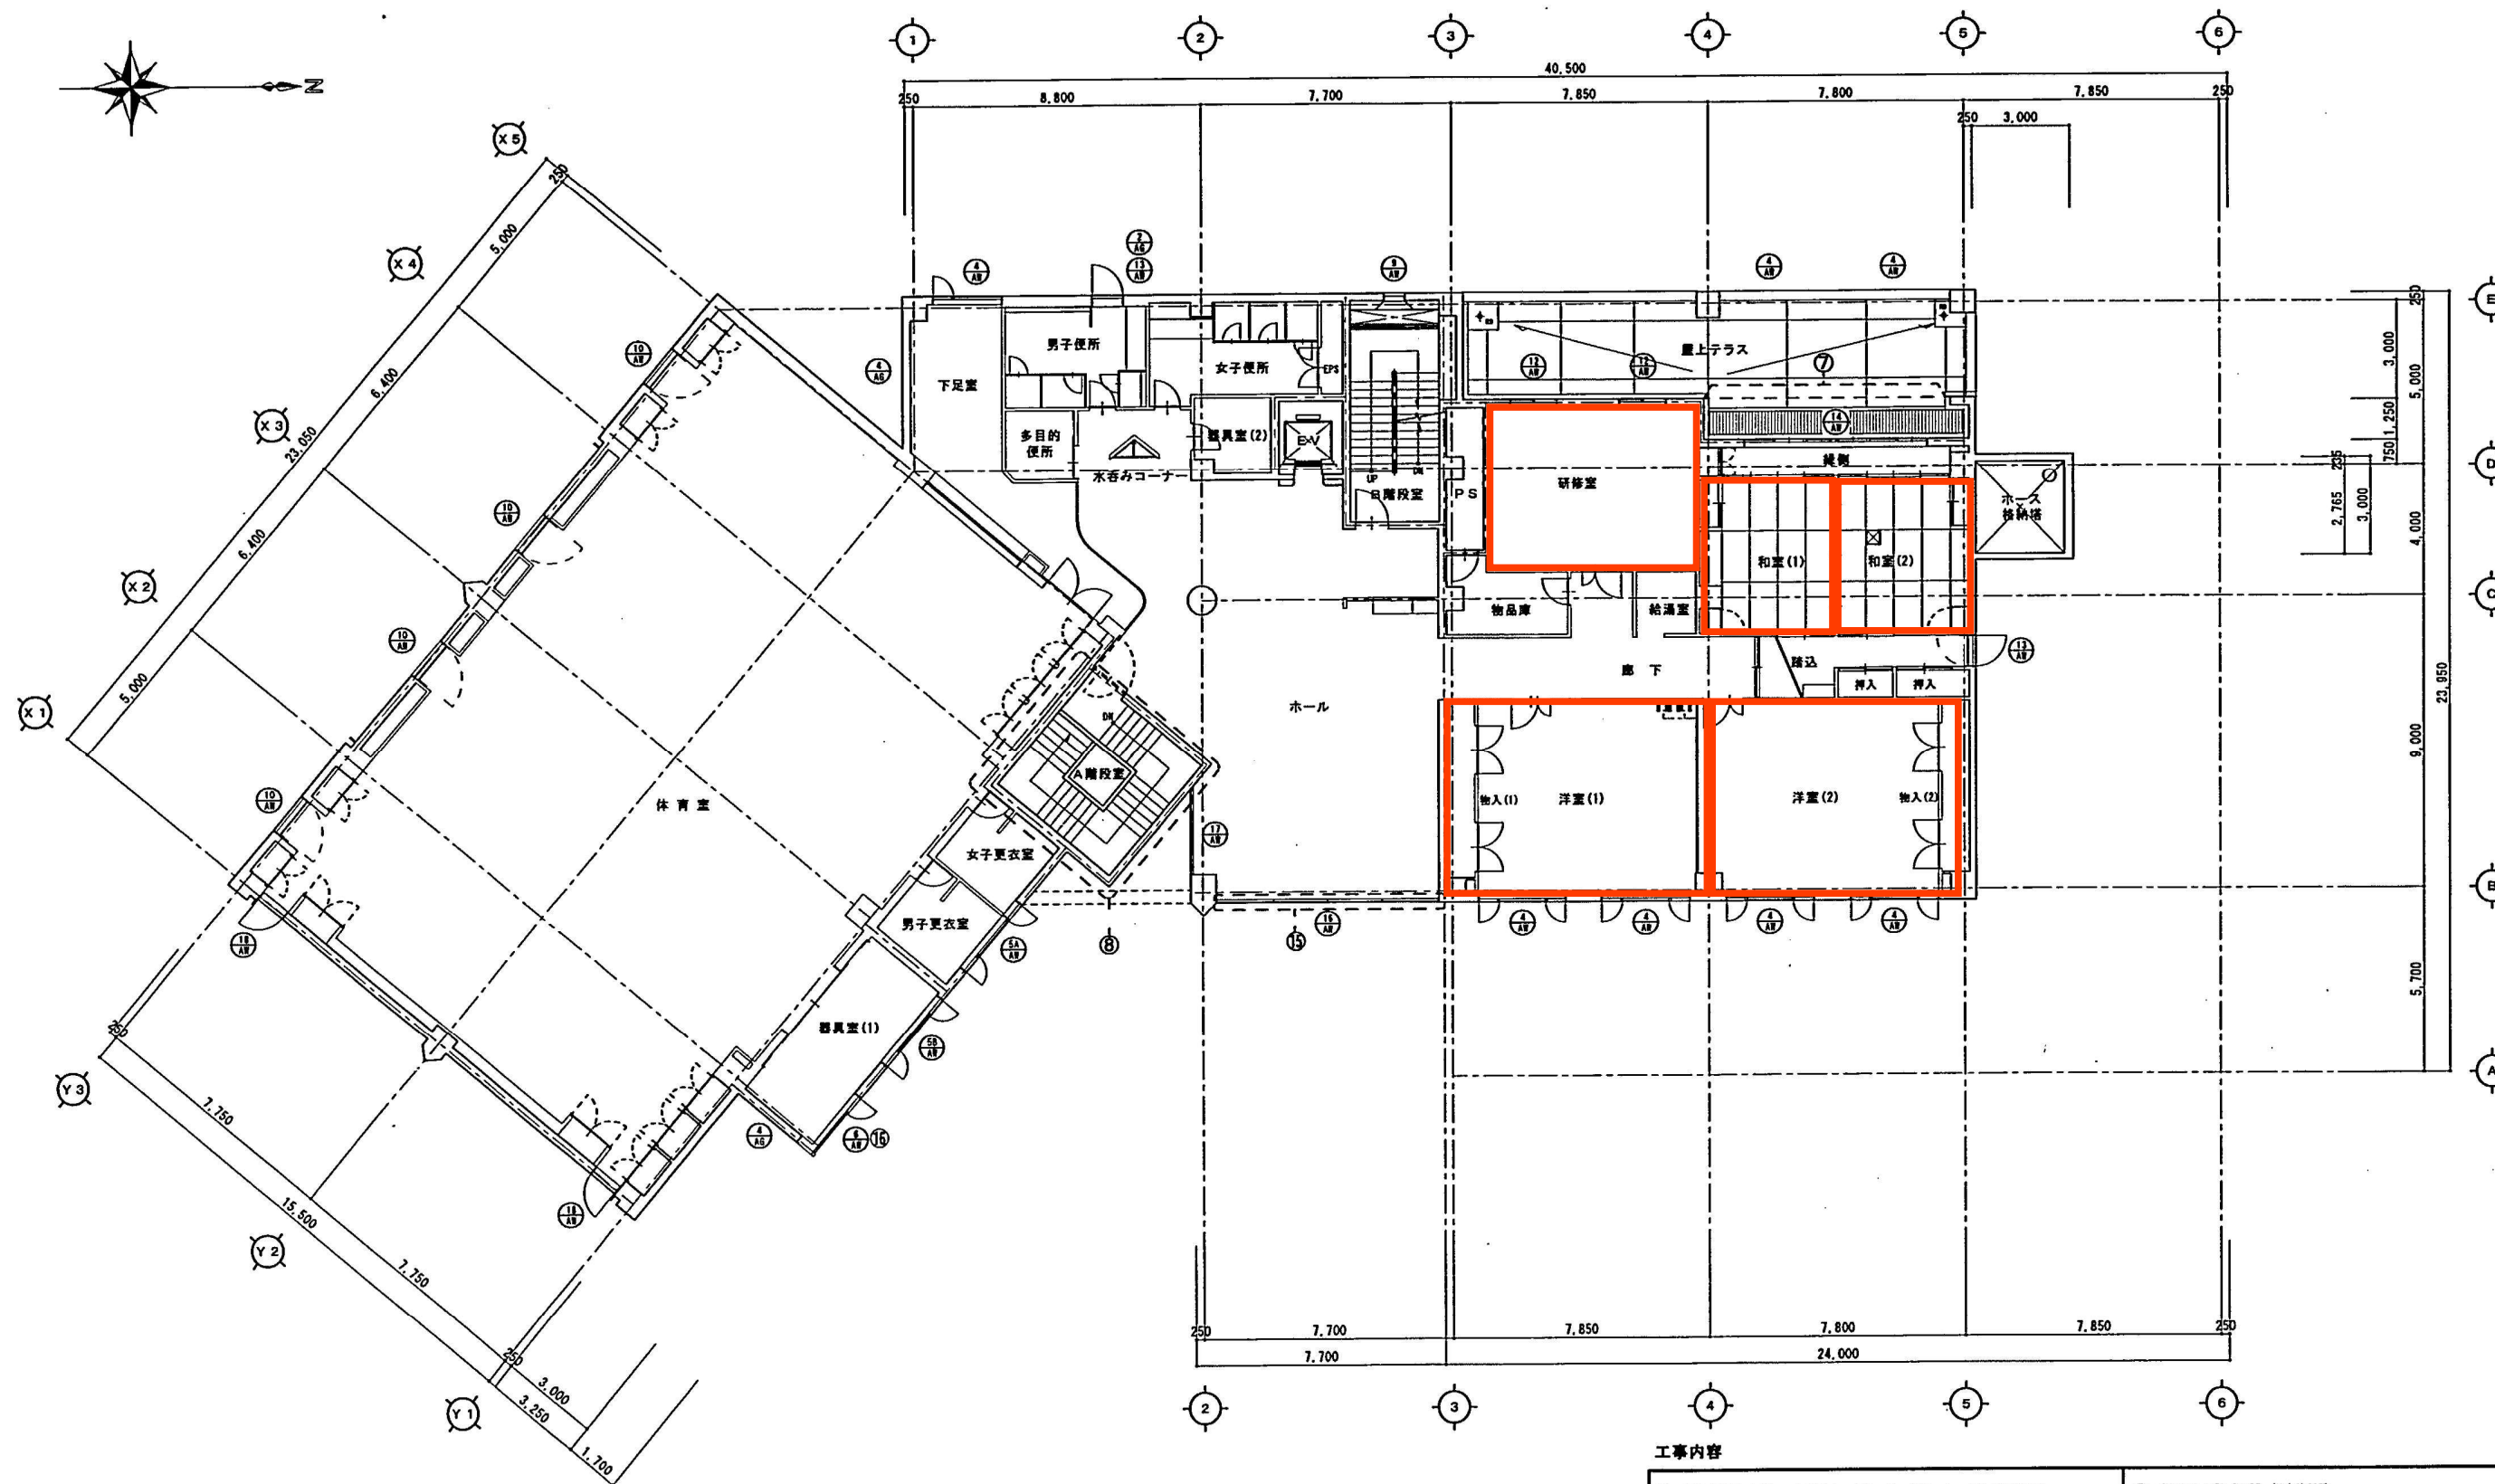

工事内容

- ① 外壁(全面)クリーニングの上、クラック・浮き・シーリング等の調査
※外壁調査報告書を作成し提出すること。
- ② 外壁クラック、浮き部分：既存タイル撤去後、改良圧着強りの張替
- ③ 外壁タイル破損部分：既存タイル撤去後、改良圧着強りの張替
- ④ 外壁タイル撤去部分：既存タイル撤去後、改良圧着強りの張替
- ⑤ 外壁タイルの目地シーリング(化粧目地・打継目地・換気廻り等)の全面打替
- ⑥ ポリウレタン塗膜撤去後再塗装

- ⑦ 水切アルミFB-6×75 撤去後新設
- ⑧ A階段バリアフリー工事改修 (詳細図参照)
- ⑨ AW16給排水レバー部品交換し調整
- ⑩ 窓枠補修

株式会社岩見田・設計
IWAMIDA SEKKEI CO.


一級建築士事務所 北海道建築士会(会)10号
登録建築士 一級建築士 岩見田 浩幸

CHECK 監査者
DRAWER 設計者
OUTSIDE SUPPLIER
2014.03
CONSTRUCTION
はっさむ地区センター
・西消防署外部ほか改修工事



TITLE
3階平面図

SCALE
A1 1:100
A3 1:200

NO. 13
GROUP A

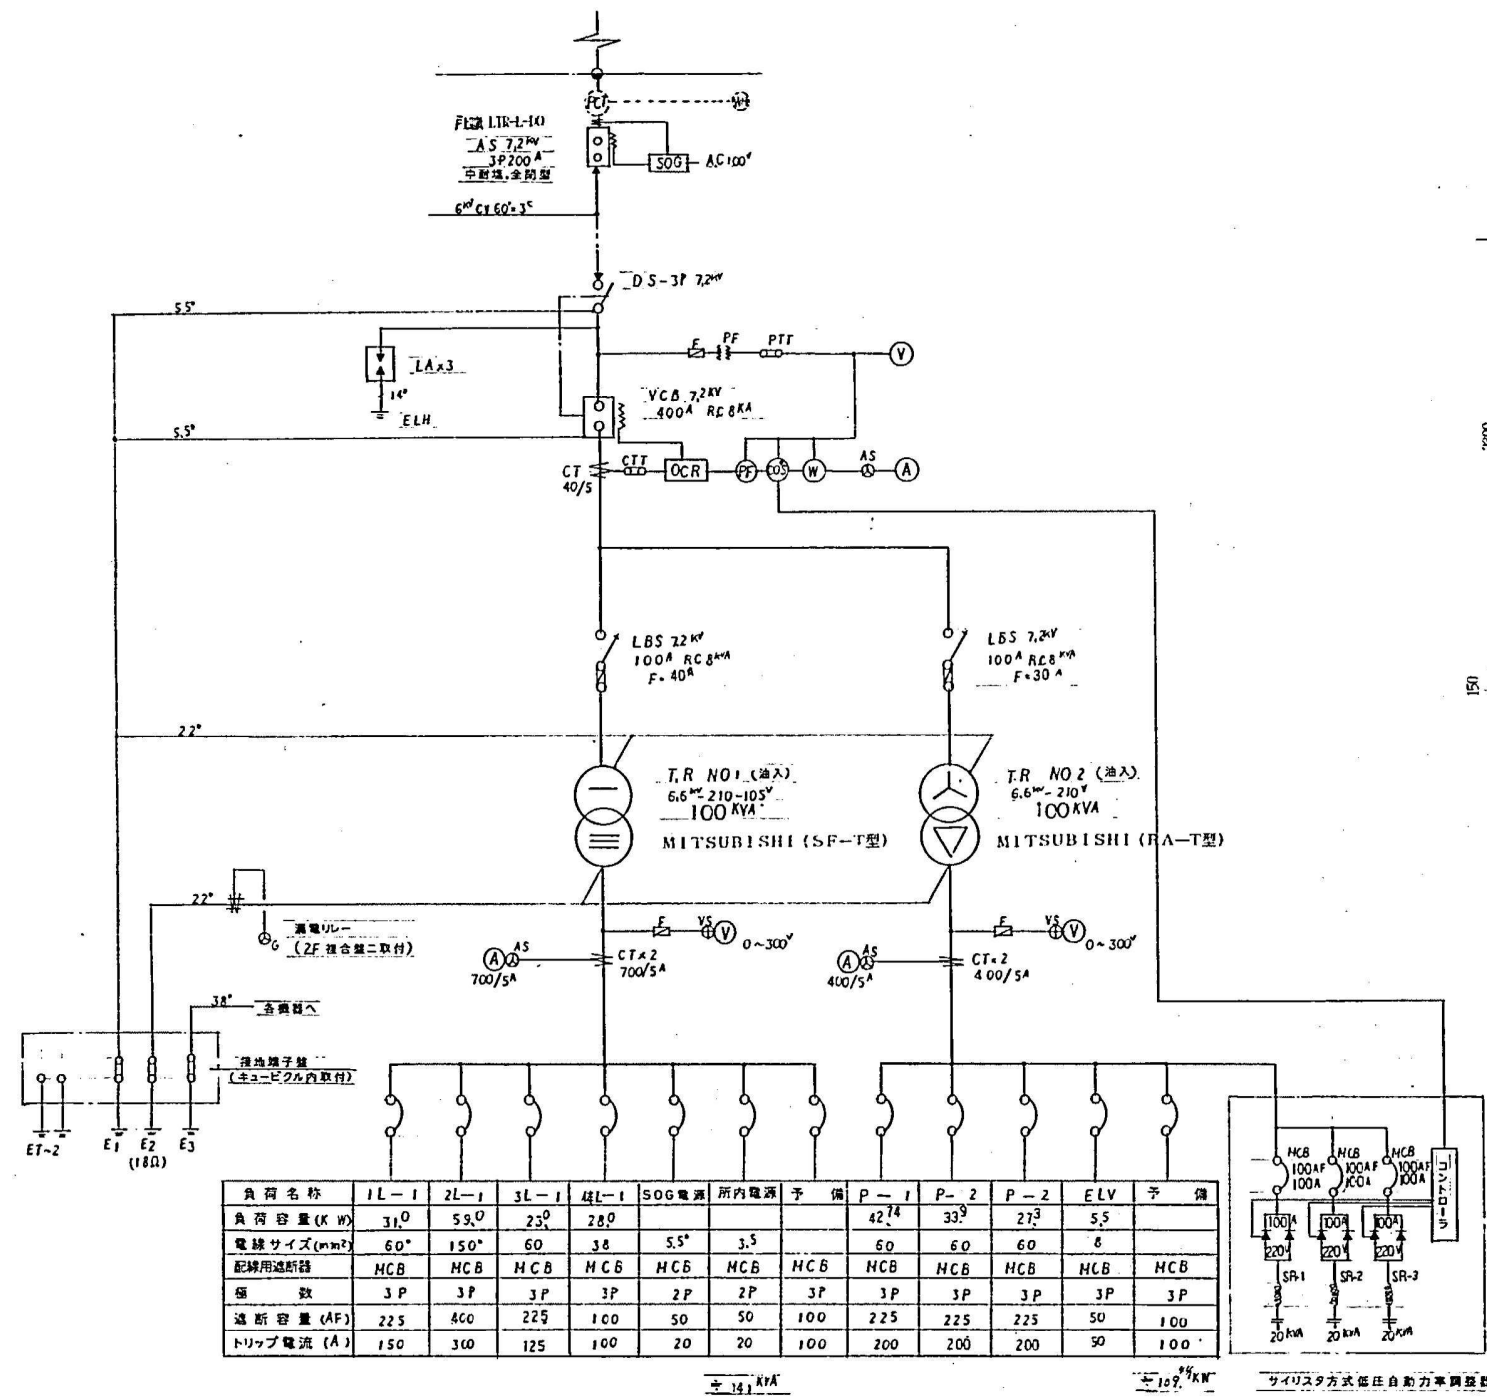

単線結線図

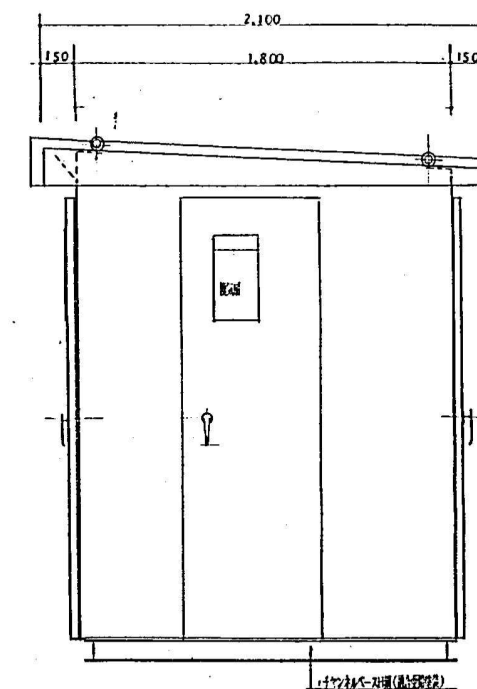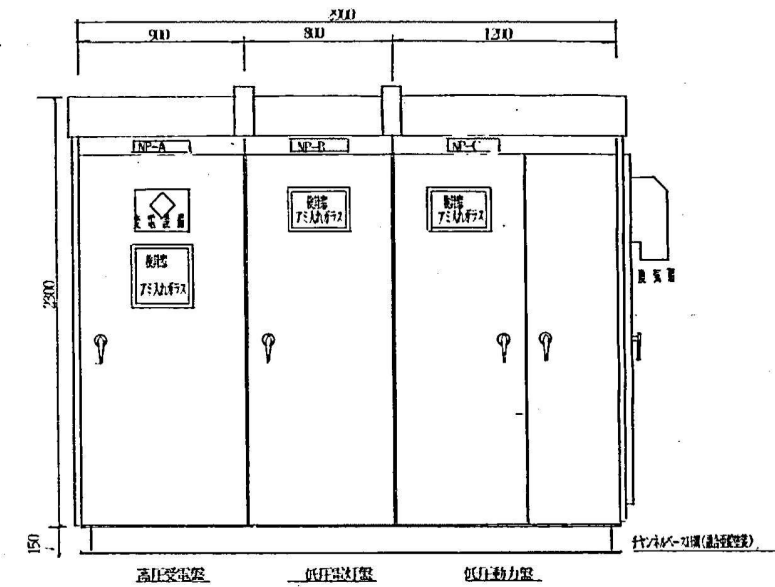


キュービクル姿図

屋外キュービクル仕様


1. 本体は3面体構造
2. LBS部分に保護アクリカバー取り付け
3. 配線用遮断器の非対称遮断電流は20kVA
4. 内パネル部には断熱スペースあり
5. 消火器A, B, C粉末20型を1本収納
6. 本体断面積は2.31. 底面積は2.31.

図面名称 単線結線図、キュービクル姿図


竣工図				
工事名	札幌市東区東区センター 河川防衛新築電気設備工事			
施工業者	株式会社 東電 電気工事 (723) 9221 図 2			
工期	竣工	平成 5 年 6 月 2 日	図 2	
	竣工	平成 6 年 3 月 18 日	図 2	
札幌市建築部				

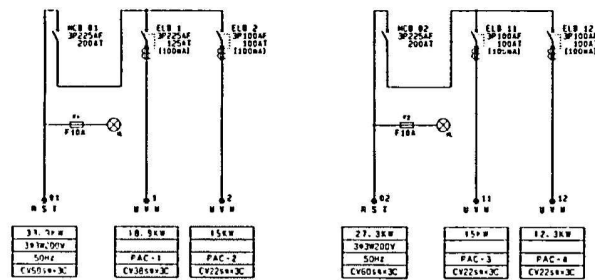


P — 2 (屋上)
(エアコン室外機盤)

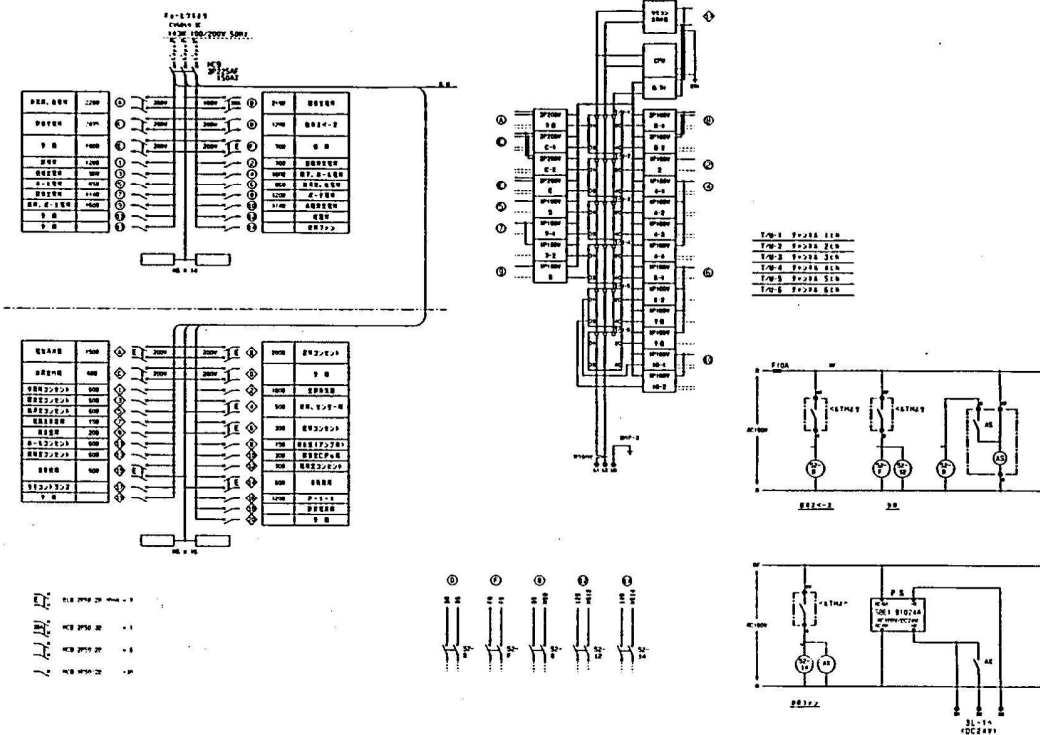


1 L — 1 (センター事務室)

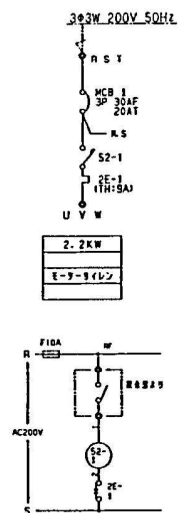

モーターサイレン盤 (3相EPS)

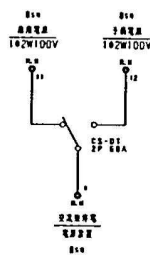



電源切替盤 (消防車庫)

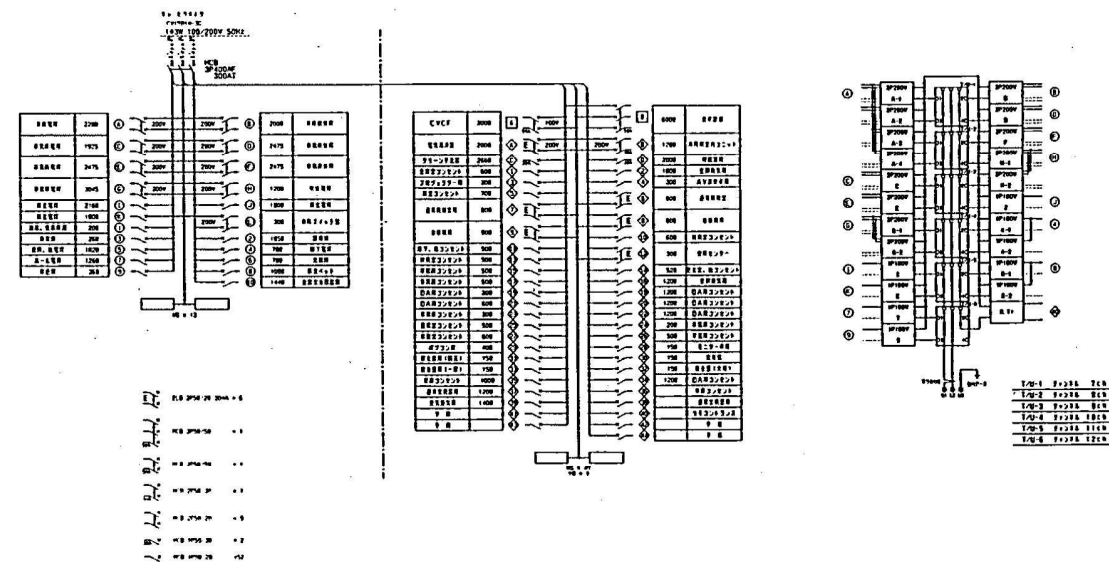




2 L — 1 (2階EPS)

図面名称 動力制御盤、電灯盤結線図




竣工図			
工事名	札幌市北区地区センター 消防署新築電気設備工事		
施工者	株式会社 東亜建設 (株) TEL (723) 9221	図面 No.	4/36
工期	竣工平成5年6月2日	竣工	平成6年3月18日
札幌市建築部			

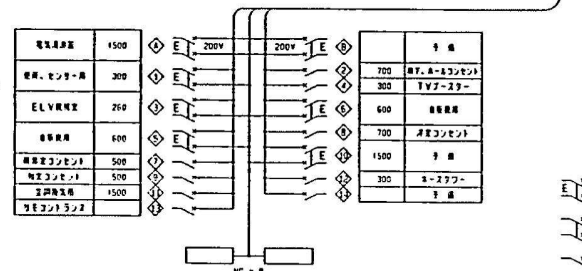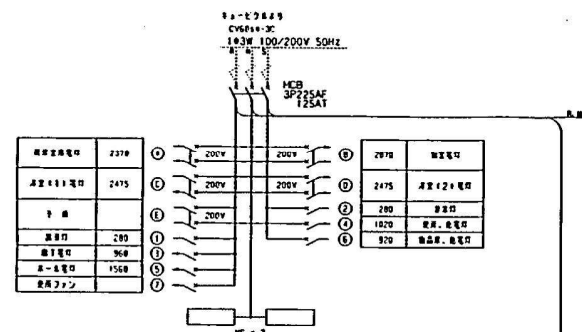


3-L-1 (3階EPS)

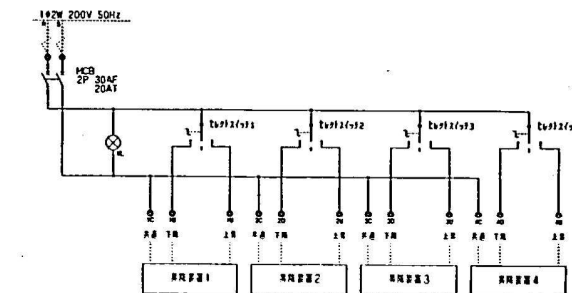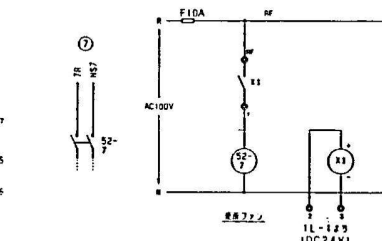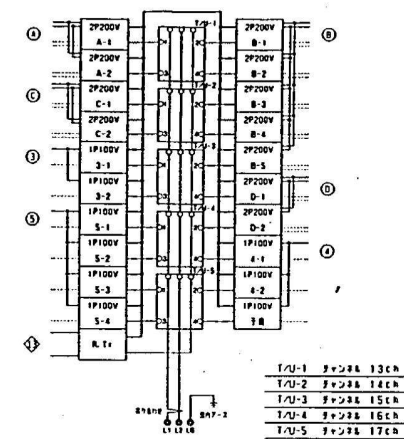

電動昇降機 (2階分電室)

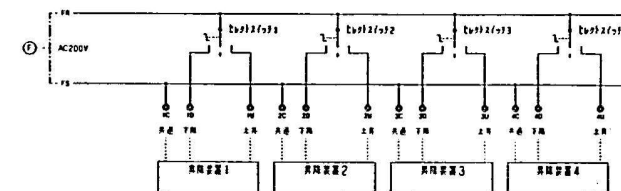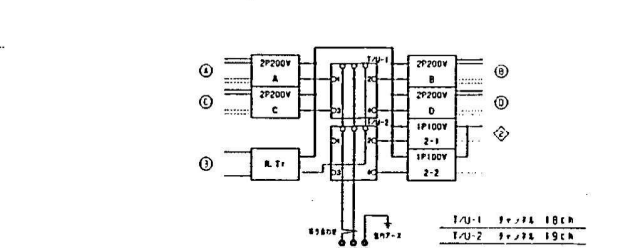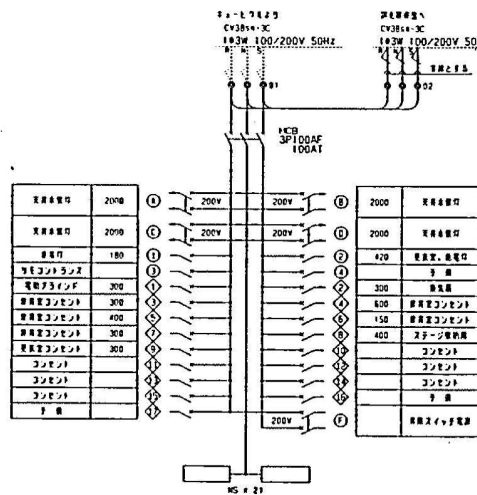

体L-1 (体育室)

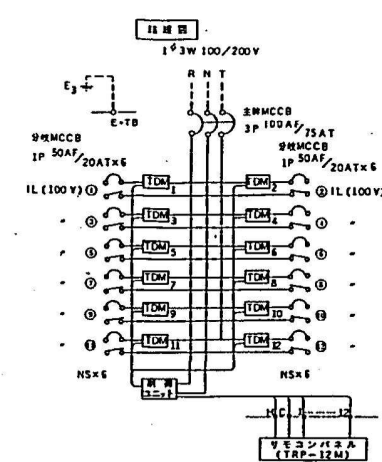

調光盤 (体育室)

図面名称 電灯盤、操作盤結線図

竣工図			
工事名	札幌市東区北地区センター 西消防署新築電気設備工事		
施工業者	株式会社 東洋電機		
工期	竣工	平成 5 年 6 月 2 日	図 5
	竣工	平成 6 年 3 月 18 日	図 36
札幌市建築部			